



→ B

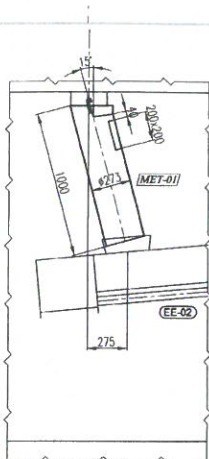


→ A

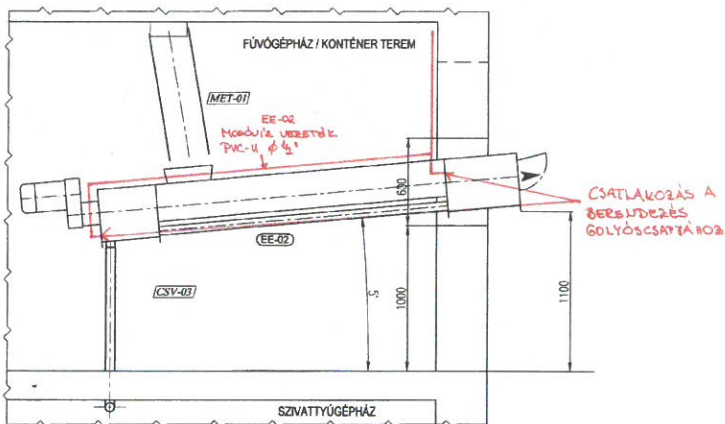

METSZET +0.40 SZINTEN

(meglévő műtérny)

5300

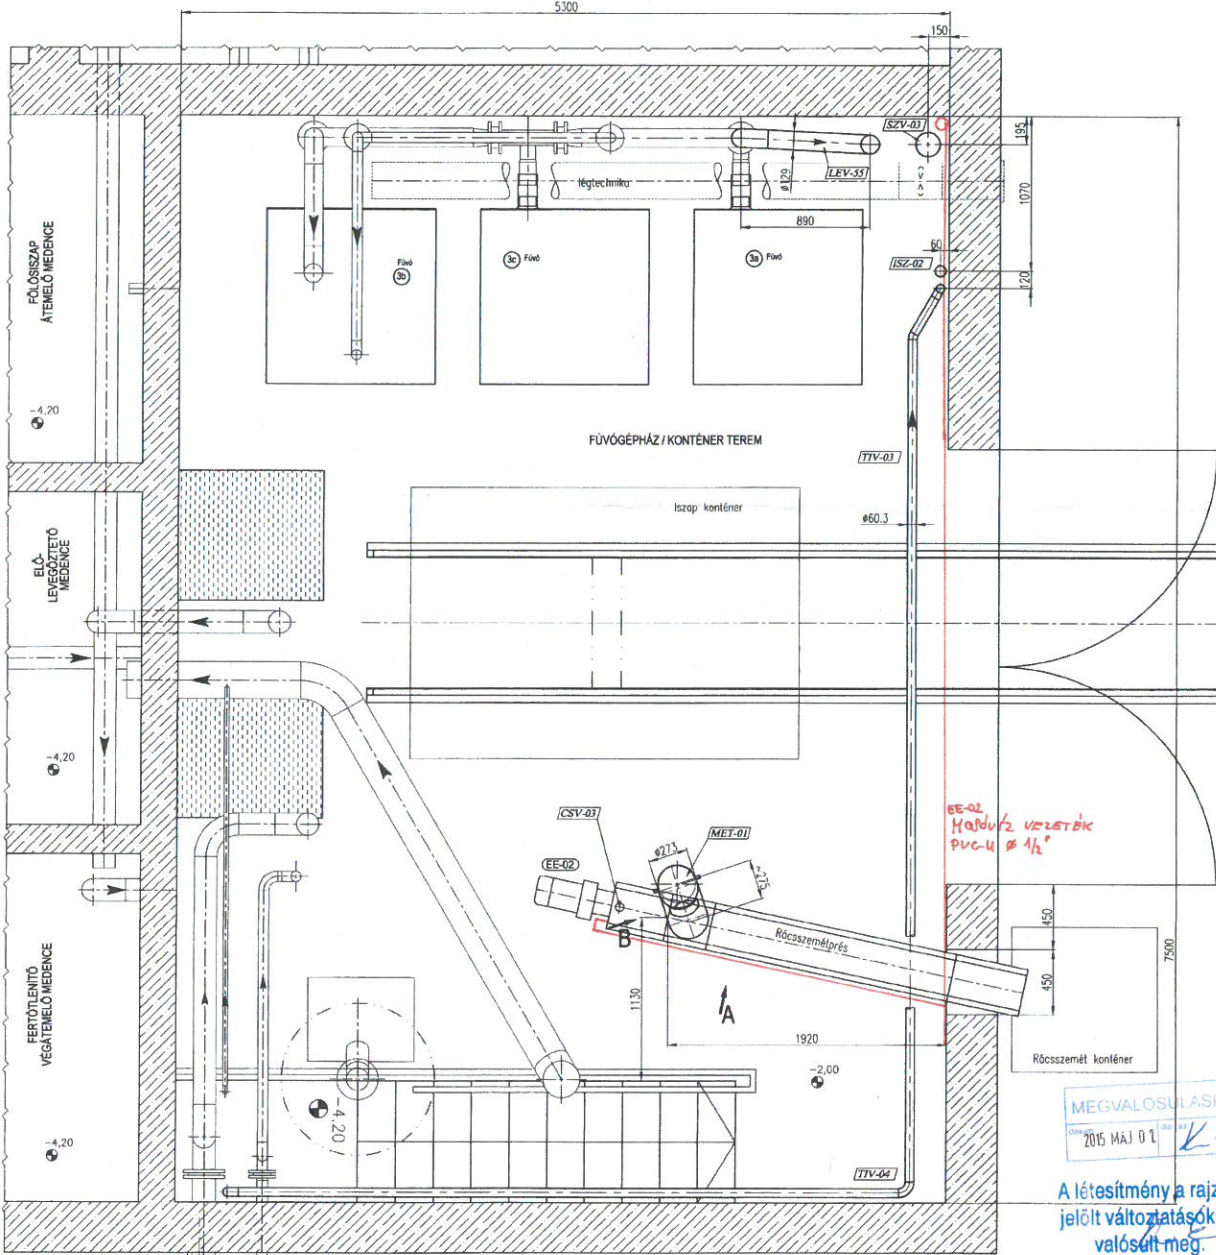

MEGVALÓSULÁSI TERV
 2015 MÁJ 01

A létesítmény a rajzon
 jelölt változtatásokkal
 valósult meg.